


凡例	
	床点検口
	点検用床ハッチ
	マンホール
	補助散水栓
	搬入用開口
	フタ付 上部吊 フック有
	上部ハッチ
	トラップ
	グレーチング
	床下吹出口
	第一斜/雨水管



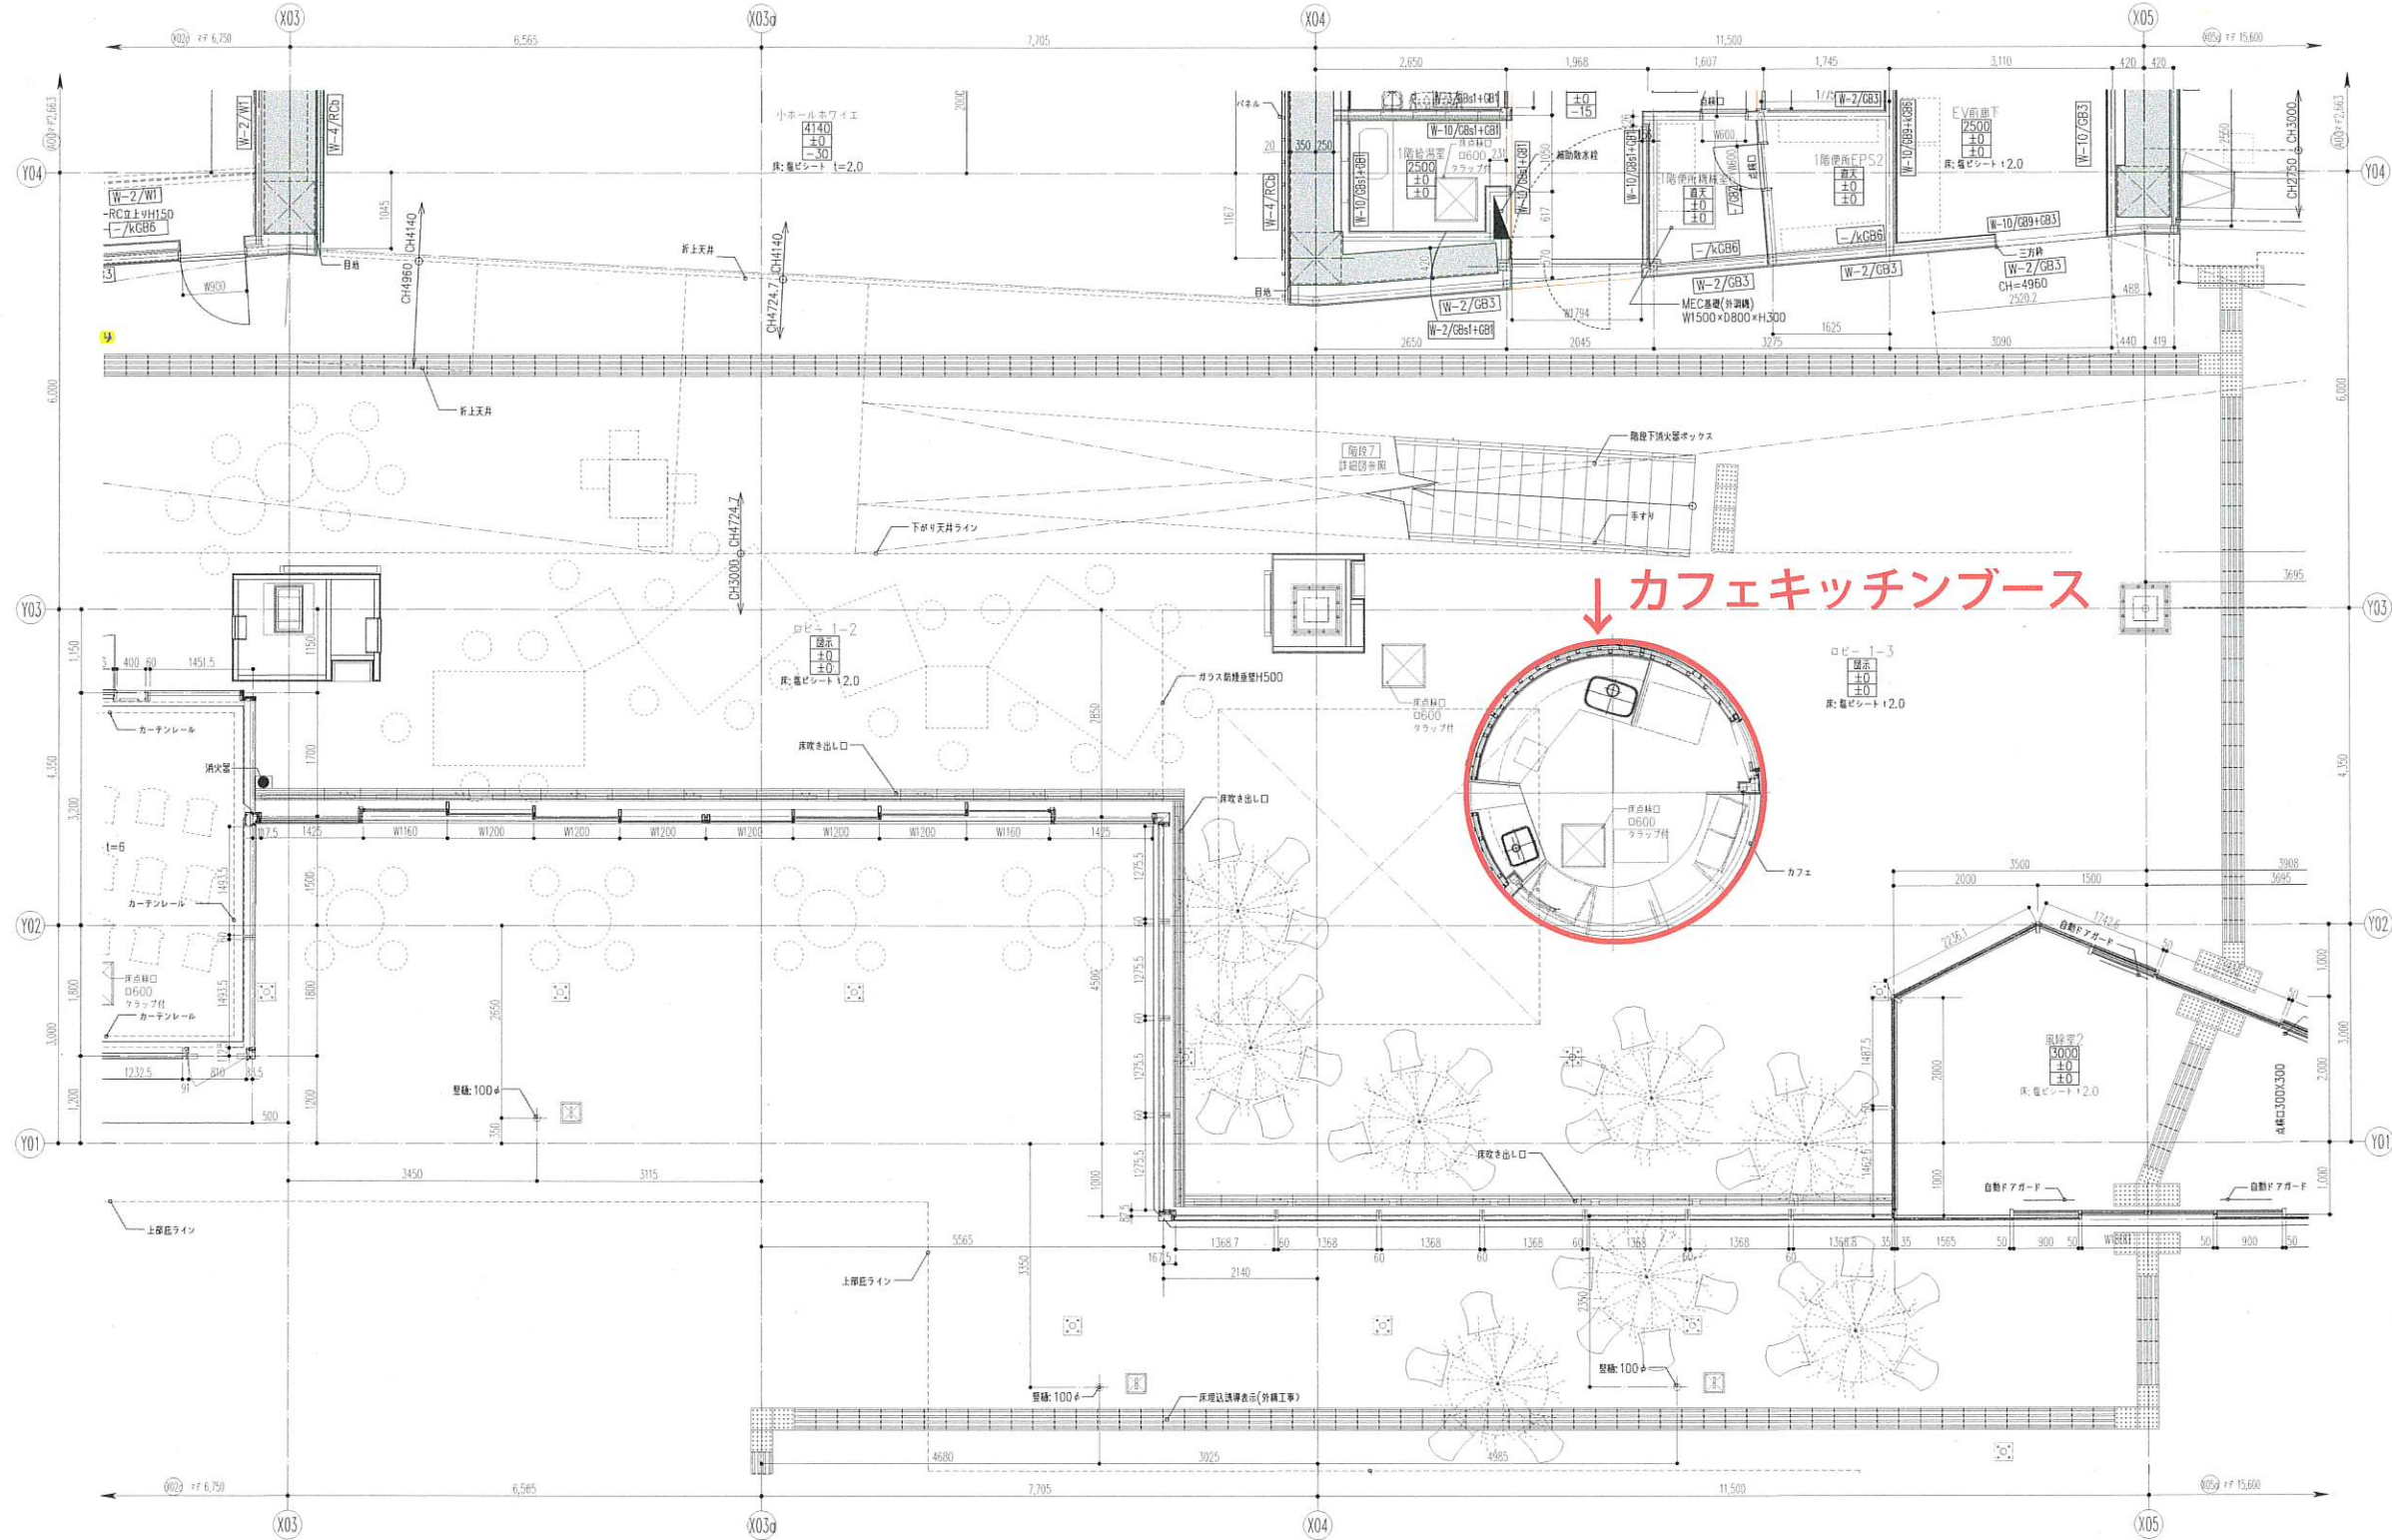

■凡例(平面詳細図用)	
室名	天井高
2000	天井高
1000	床仕上げレベル
-10	スラブレベル
+00.00 外構仕上げレベル(1.F表示)	
SS	鋼製シャッター
SSh	遮音性能付 鋼製シャッター
BT	防煙垂壁 特記なき限り H500、ガラス製
BT(可動)	可動式防煙垂壁 特記なき限り H500
■	補助放水栓 (別途機械設備工事)
⊗	床点検口
■	グレーチング
⌒	トラップ(荷かご付)
●	堅種
■	雨水側 特記なき限り 呼び径240×240
■	雨水側/排水側(グレーチング) 特記なき限り 300×300
■	VS側溝
■	床埋込誘導表示

竣工図

施工者  
大成建設・丸組特定建設工事共同企業体  
竣工年月  
令和3年1月

(株) 藤本壮介建築設計事務所

一級建築士事務所 東京都知事登録 第60391号  
1級建築士登録 第278733号 藤本 壮介


協力事務所  
オーブ・アラップ・アンド・パートナーズ・ジャパン・リミテッド  
一級建築士事務所 東京都知事登録 第35571号  
構造 一級建築士 第339507号 構造一級建築士 第9408号 伊藤 潤一郎

縮尺  
A1: S=1:50  
A3: S=1:100

工事名称  
(仮称) 石巻市複合文化施設建設工事  
図面名  
1階平面詳細図 (10)

図面番号  
A904-1  
日付  
2018.6



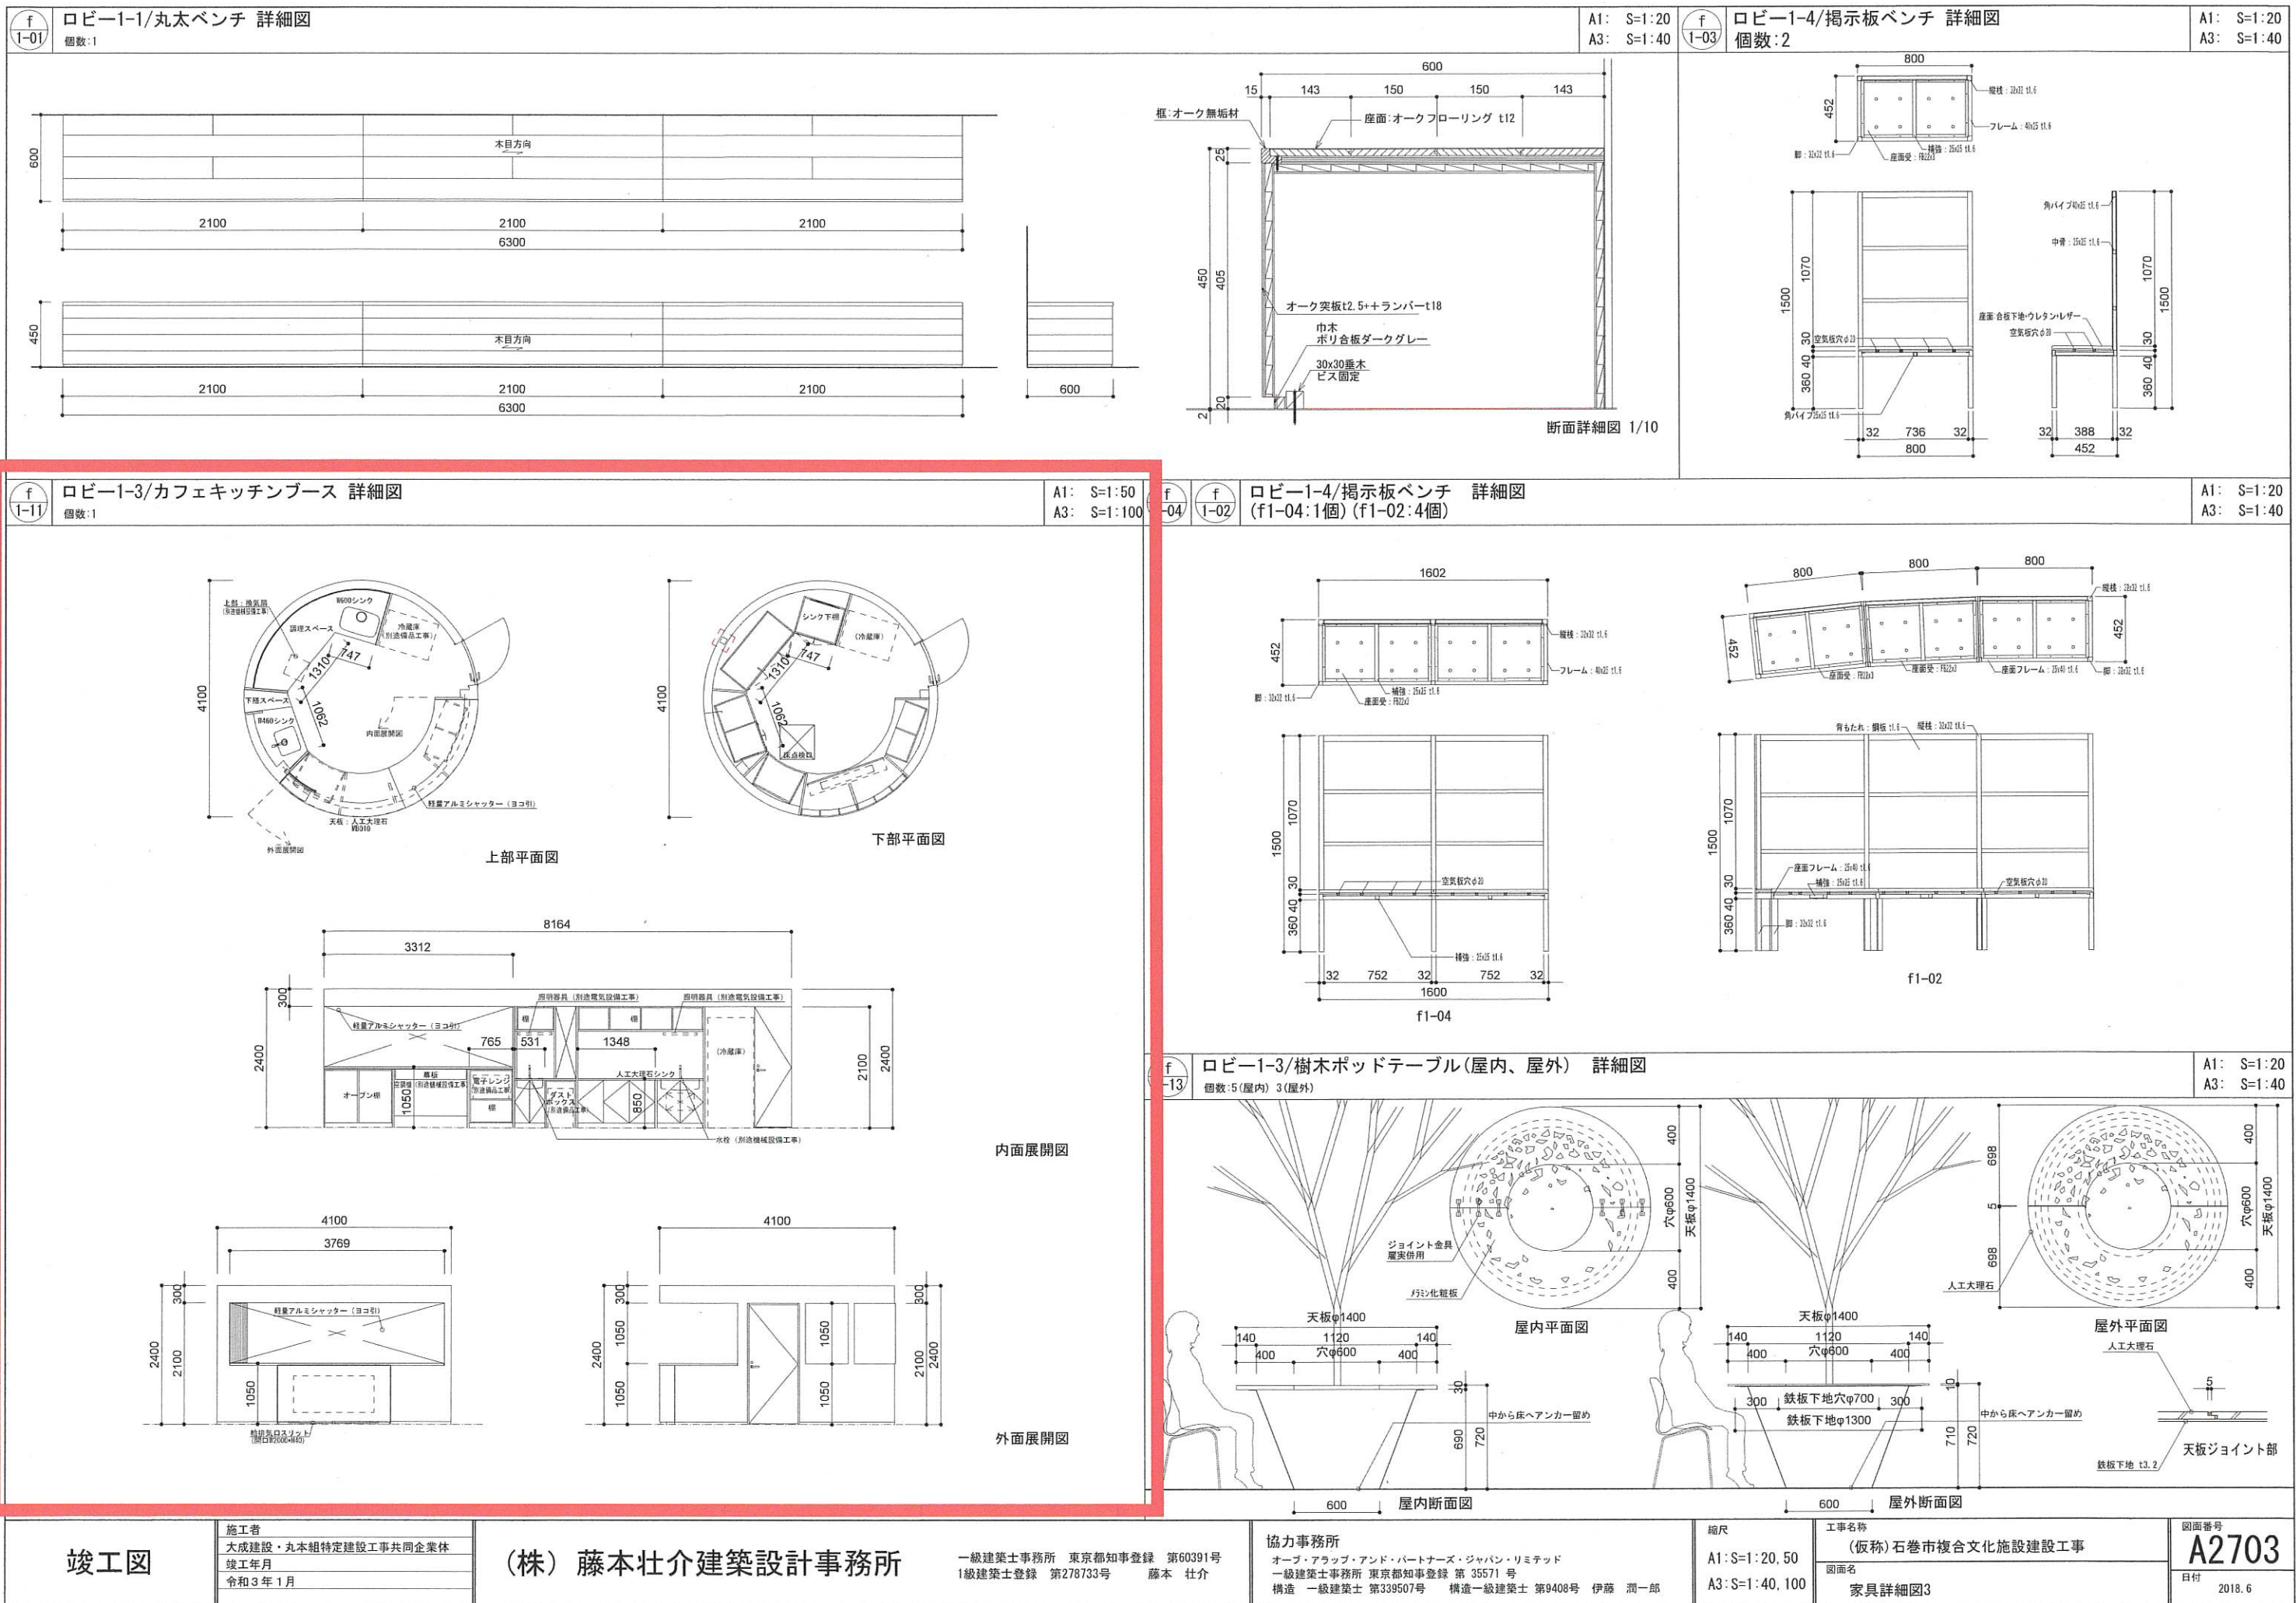

竣工図

施工者  
大成建設・丸組特定建設工事共同企業体  
竣工年月  
令和3年1月

(株) 藤本壮介建築設計事務所

一級建築士事務所 東京都知事登録 第60391号  
一級建築士登録 第278733号 藤本 壮介

協力事務所  
オーブ・アラップ・アンド・パートナーズ・ジャパン・リミテッド  
一級建築士事務所 東京都知事登録 第35571号  
構造 一級建築士 第339507号 構造 一級建築士 第9408号 伊藤 潤一郎

縮尺  
A1: S=1:20, 50  
A3: S=1:40, 100

工事名称  
(仮称)石巻市複合文化施設建設工事  
図面名  
家具詳細図3

図面番号  
A2703  
日付  
2018.6